

SIGNATURFORKLARING

ENTREPRISEGRÆNSE

LOKALPLANGRÆNSE

EKSISTERENDE TRÆE

NYT TRÆ I PLANTEKUMME - AHORN

EKSISTERENDE BØGEPUR

NY BØGEPUR

SIDDEPLINT I BETON

BETONKANTSTEN

GRÆSARMERINGSSTEN

MASKINSTEN

EKSISTERENDE BELÆGNING

FLISER  
40x40 CM - BETONFLISER (HVIDE)

FLISER  
10x30 CM - BETONFLISER (MØRKE INDFARVEDE FLISER)

30x40 CM SINGELSTRENDER  
SKRÅBRISTE VED INDGANGS- OG TERRASSEDORE.

ANGVER KOTER (BEMÆRK: TERRÆNKOTER ER CA. ANGVELSER)

FLISER  
40x40CM - BETONFLISER (SORT)

ANGVER CYKELSTATIVER

NY ASFALT



GRÆS

PULLERT - H:1000 mm  
VARNFORZINKET STÅL

PARKLØGTE - H:3000 mm  
VARNFORZINKET STÅL  
VÆGMONTERET ARMATUR

NOTE:  
CONTAINERGARDE, SE TEKN. (51)1.01  
STØJSKÆRM, SE TEKN. (99)1.37

(99)1.01

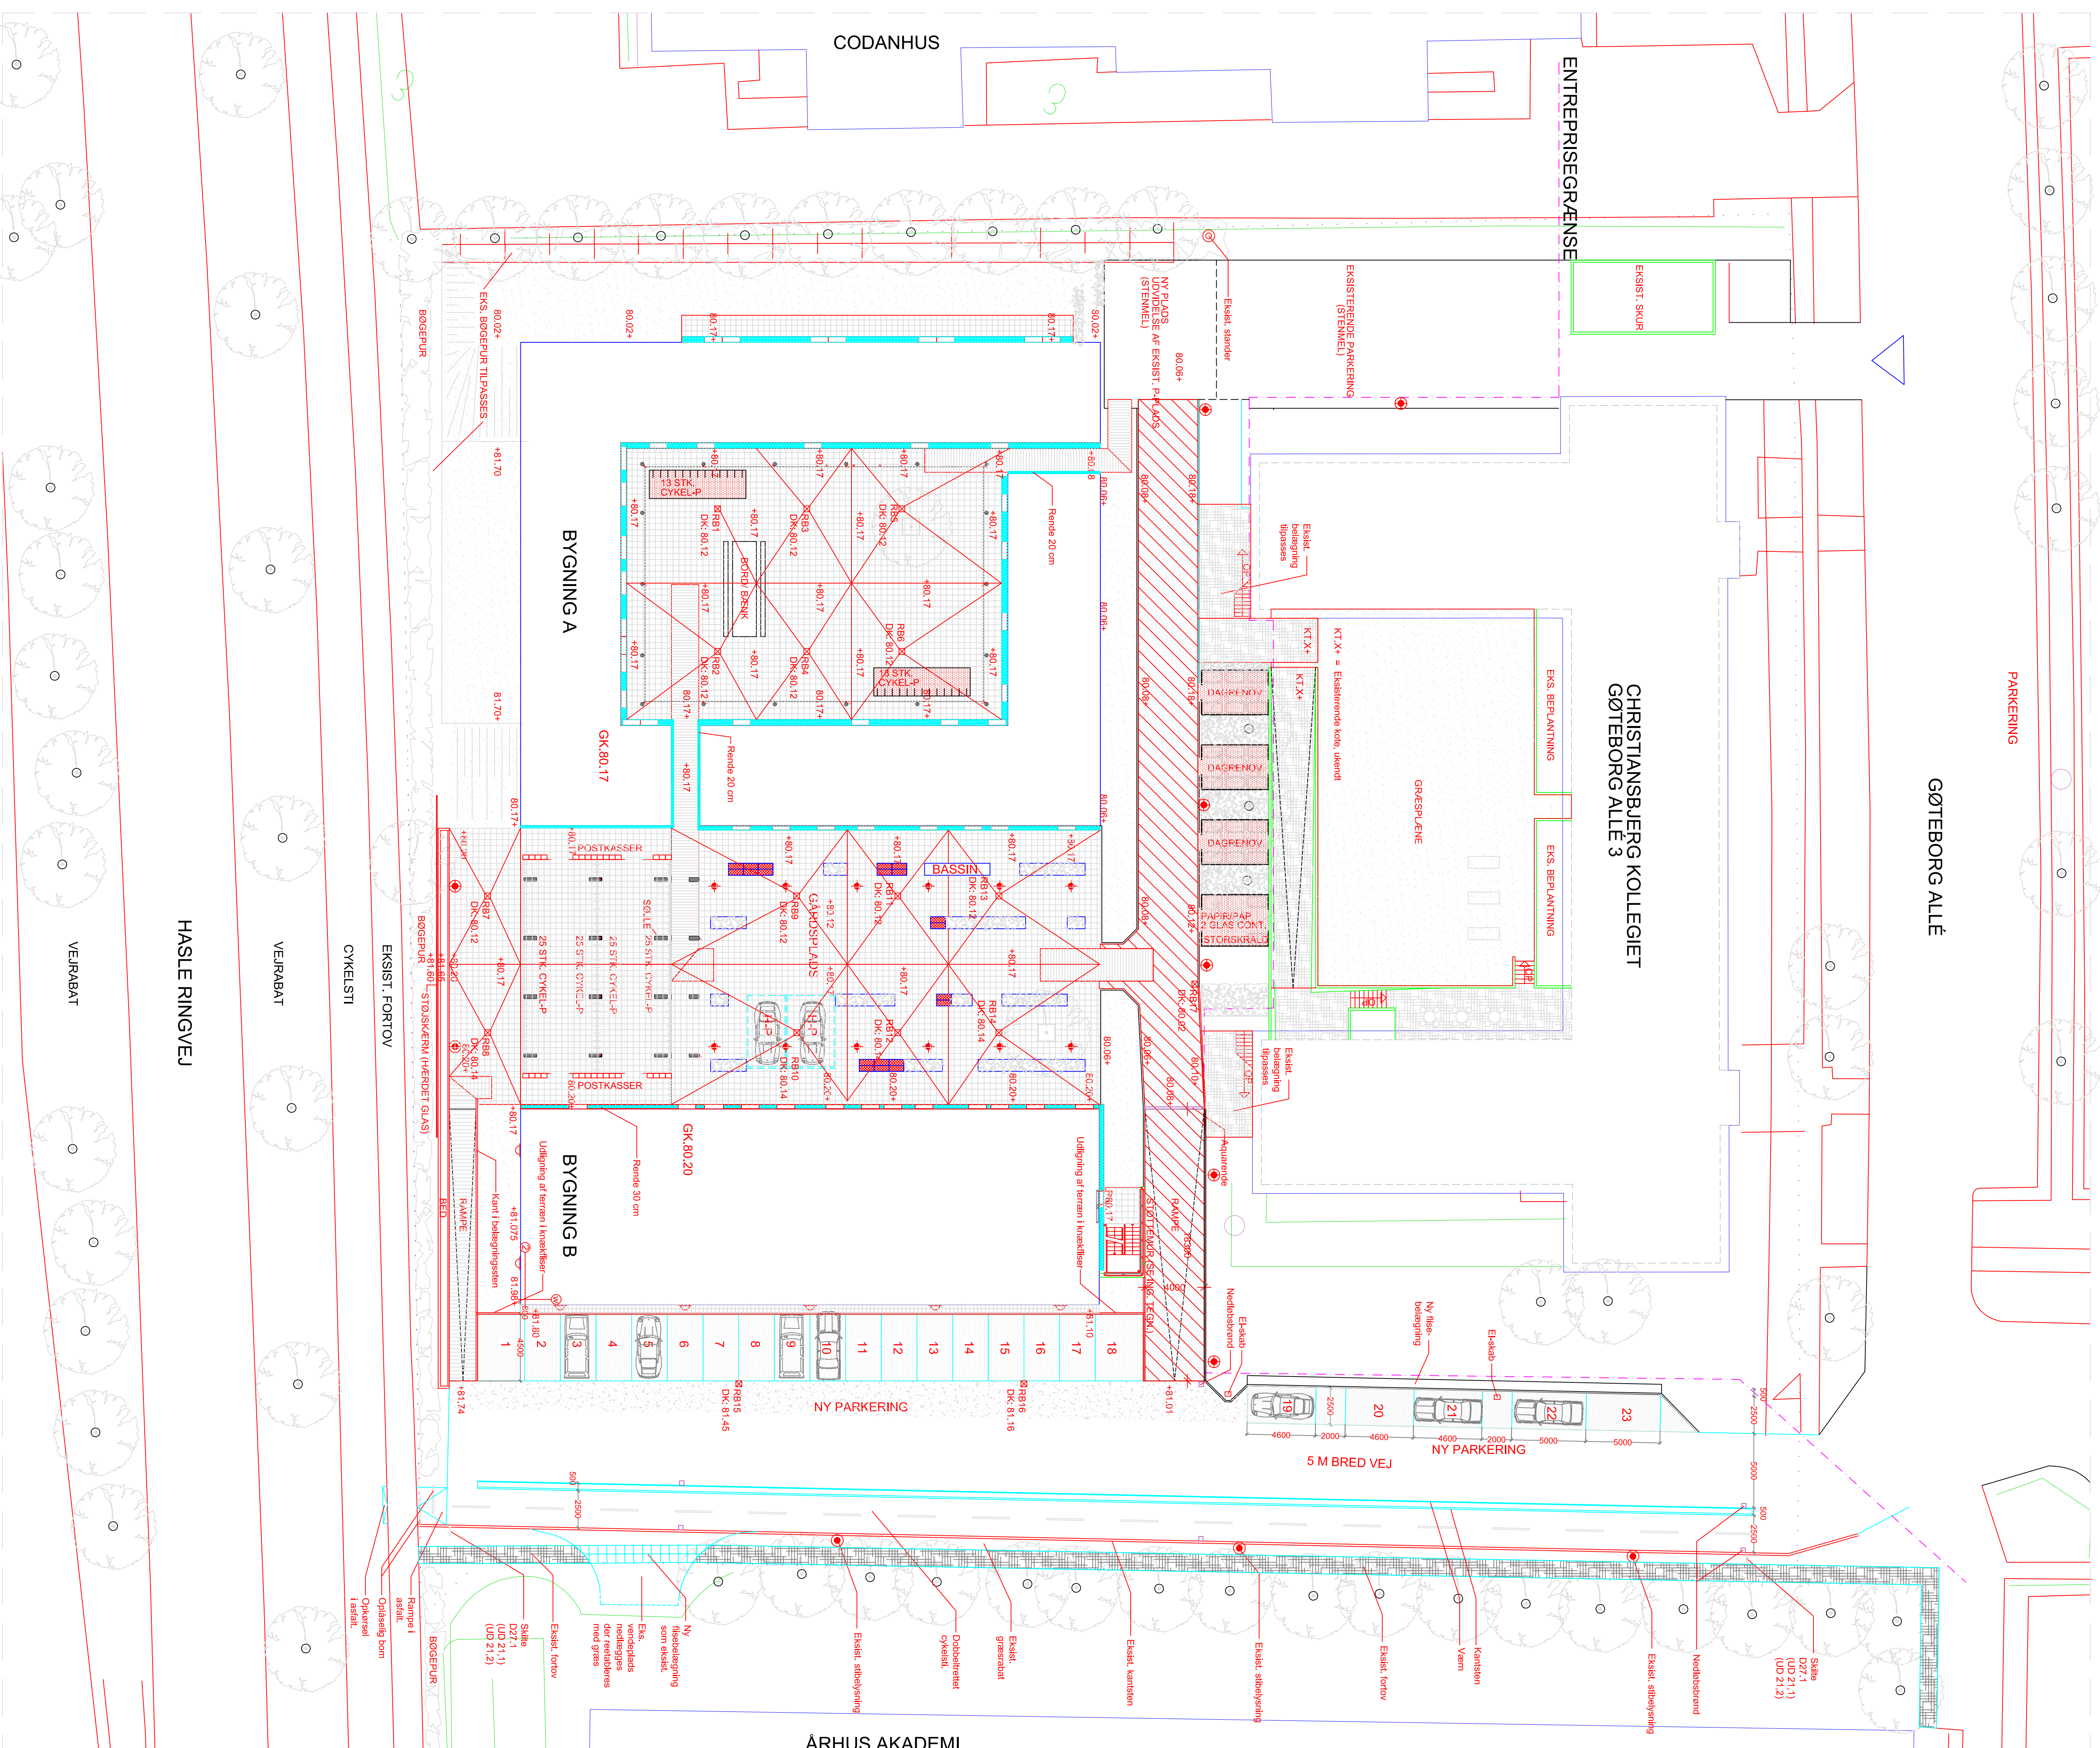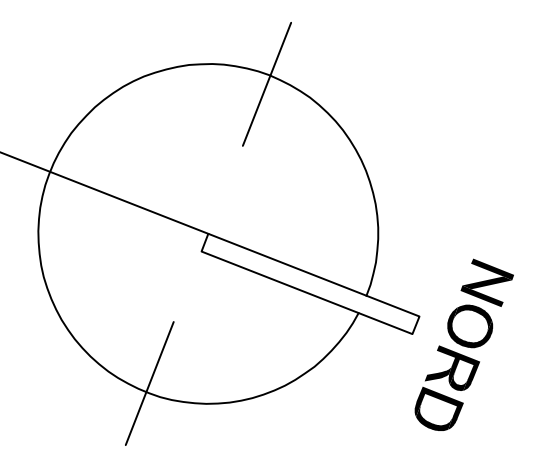

"SOM UDFØRT"

E-8588  
Gøteborg Alle  
Dobbeltrettet cykelsti.

BYGGERE: KOLLEGEKONTORET, NORDHAVNSGÅDE 1, 1. TH, 8000 ÅRHUS

BYGGERSGRUPPE: UNGDOMSBOLIGER, GØTEBORG ALLE 1, ÅRHUS

EMNE: Situationsplan

UDÅBR: TS / LF KONTR. 500DK DATO 11.09.2008 SKÅG 01.37

TEKN. NR.: (99)1.01

MÅL: 1:200

SKÅG 01.37

arkitektfirmaet **NORD** as