
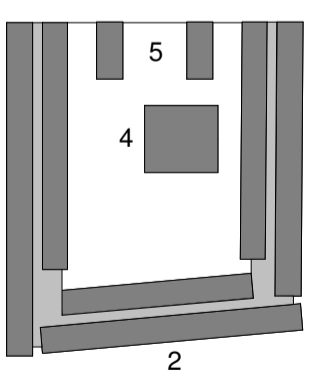


V02.00.50.01A

Rettesbladet: A: Tilrettet i.h.t. rettesbladet og kontrakt
 Sign: ANL/teb
 Rev. dato: 2012.08.15

Noter:
 Det påhviler entreprenøren at koordinere og verificere den præcise placering af eksisterende og nye ledninger i terræn, således at kollision mellem ledninger og rammede pæle kan undgås. Evt. ændringer af pæleplacering og/eller ledninger skal godkendes af fagtilsynet.

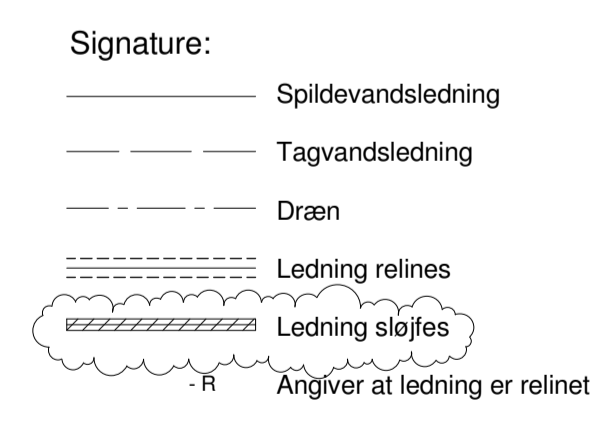

Hovedprojekt

Plan er optegnet på grundlag af tegn. nr. 566655-01-01
 "Renovering som udført" dateret 09.11.2009

Grundtvigs Hus Kollegiet
 Kollegiekontoret i Aarhus, Nordhavngade 1, 1 th. 8000 Aarhus C

EMNE: Kloak i terræn Eksist. forhold SAGS NR.: 6112-02A
 DATO: 2011.11.11 MÅL: 1 : 200 SIGN: ANL/teb

V02.00.50.01A

ARKTEKT: ÅRSTIDERNE ARKITEKTER
 Papirfabrikken 24 8600 Silkeborg TH. +45 70241000 Fax. +45 70240001

INGENIØR: Søren Jensen Rådgivende Ingeniørfirma
 Åboulevarden 70 8000 Aarhus C Telefon 86 12 26 11 Telefax 86 12 41 16 Email aarhus@sj.dk