

SIGNATURFORKLARING

ENTREPRISEGRÆNSE

LOKALPLANGRÆNSE

EKSISTERENDE TRÆE

NYT TRÆ I PLANTEKUMME - AHORN

EKSISTERENDE BØGEPUR

NY BØGEPUR

SIDDEPLINT I BETON

BETONKANTSTEN

GRÆSARMERINGSSTEN

MASKINSTEN

EKSISTERENDE BELÆGNING

FLISER 40x40 CM - BETONFLISER (HVIDE)

FLISER 10x30 CM - BETONFLISER (MØRKE INDFARVEDE FLISER)

30x40 CM SINGELSTRENDER SKRABERISTE VED INDGANGS- OG TERRASSEDORE.

ANGIVER KOTER (BEMÆRK: TERRÆNKOTER ER CA. ANGIVELSE)

FLISER 40x40CM - BETONFLISER (SORT)

ANGIVER CYKELSTATIVER

NY ASFALT

GRÆS

PULLERT - H:1000 mm

VARMFORZINKET STÅL

PARKLØGTE - H:3000 mm



VARMFORZINKET STÅL

VÆGMONTERET ARMATUR

NOTE: CONTAINERGARDE, SE TEKN. (51)1.01

STØJSKÆRM, SE TEKN. (99)1.37

(99)1.01

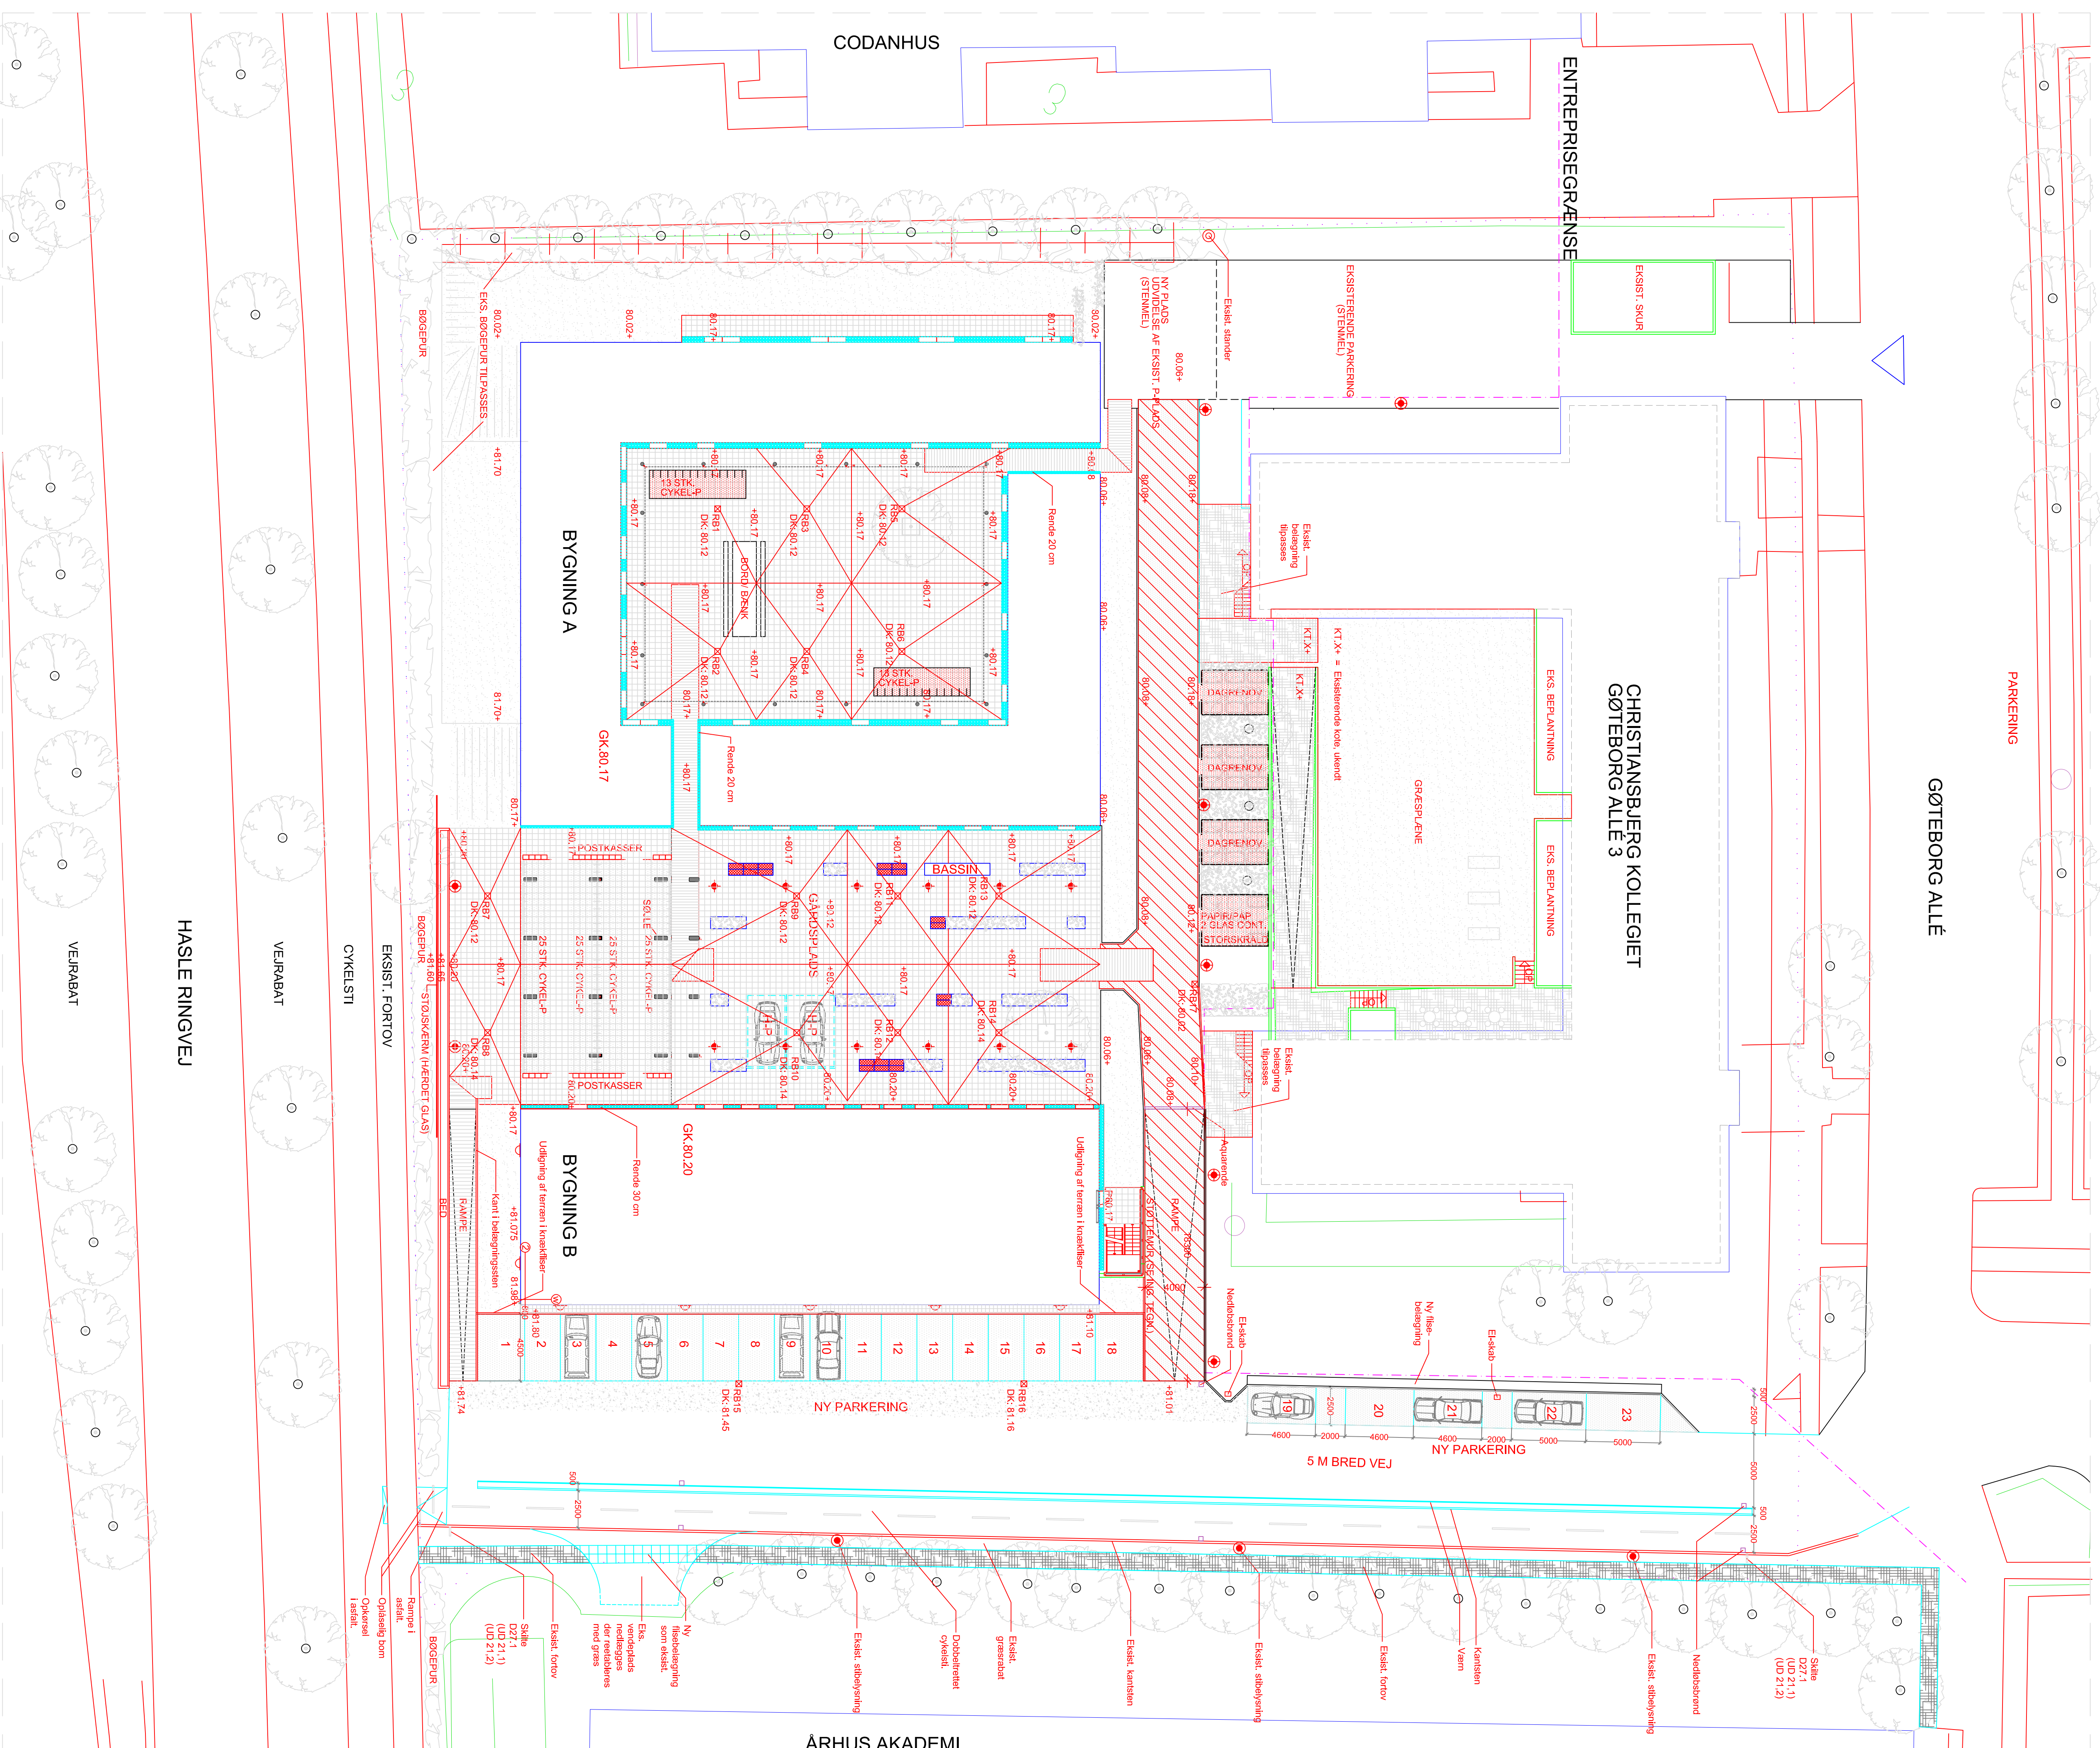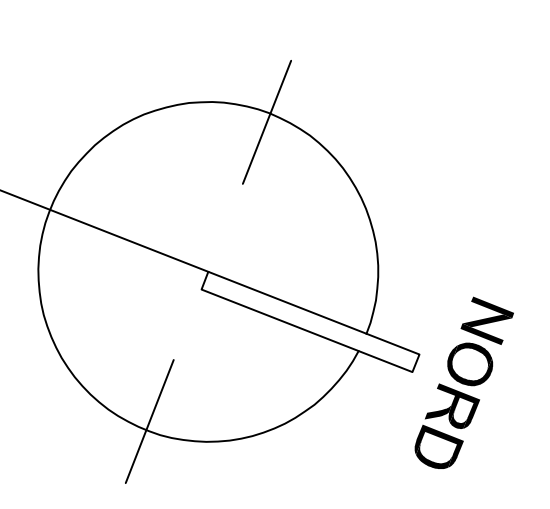

"SOM UDFØRT"

E-8588
Gøteborg Alle
Dobbeltrettet cykelssti.

BYGGERE: KOLLEGIETKONTORET, NORDHAVNSGÅDE 1, 1. TH, 8000 ÅRHUS

BYGGERSGRUPPE: UNGDOMSBOLIGER, GØTEBORG ALLE 1, ÅRHUS

EMNE: Situationsplan

UDARBEJDEDE: TS / LUF KONTR. 500DK DATO 11.09.2008 SKÅG 01.37

arkitektfirmaet **NORD** as