


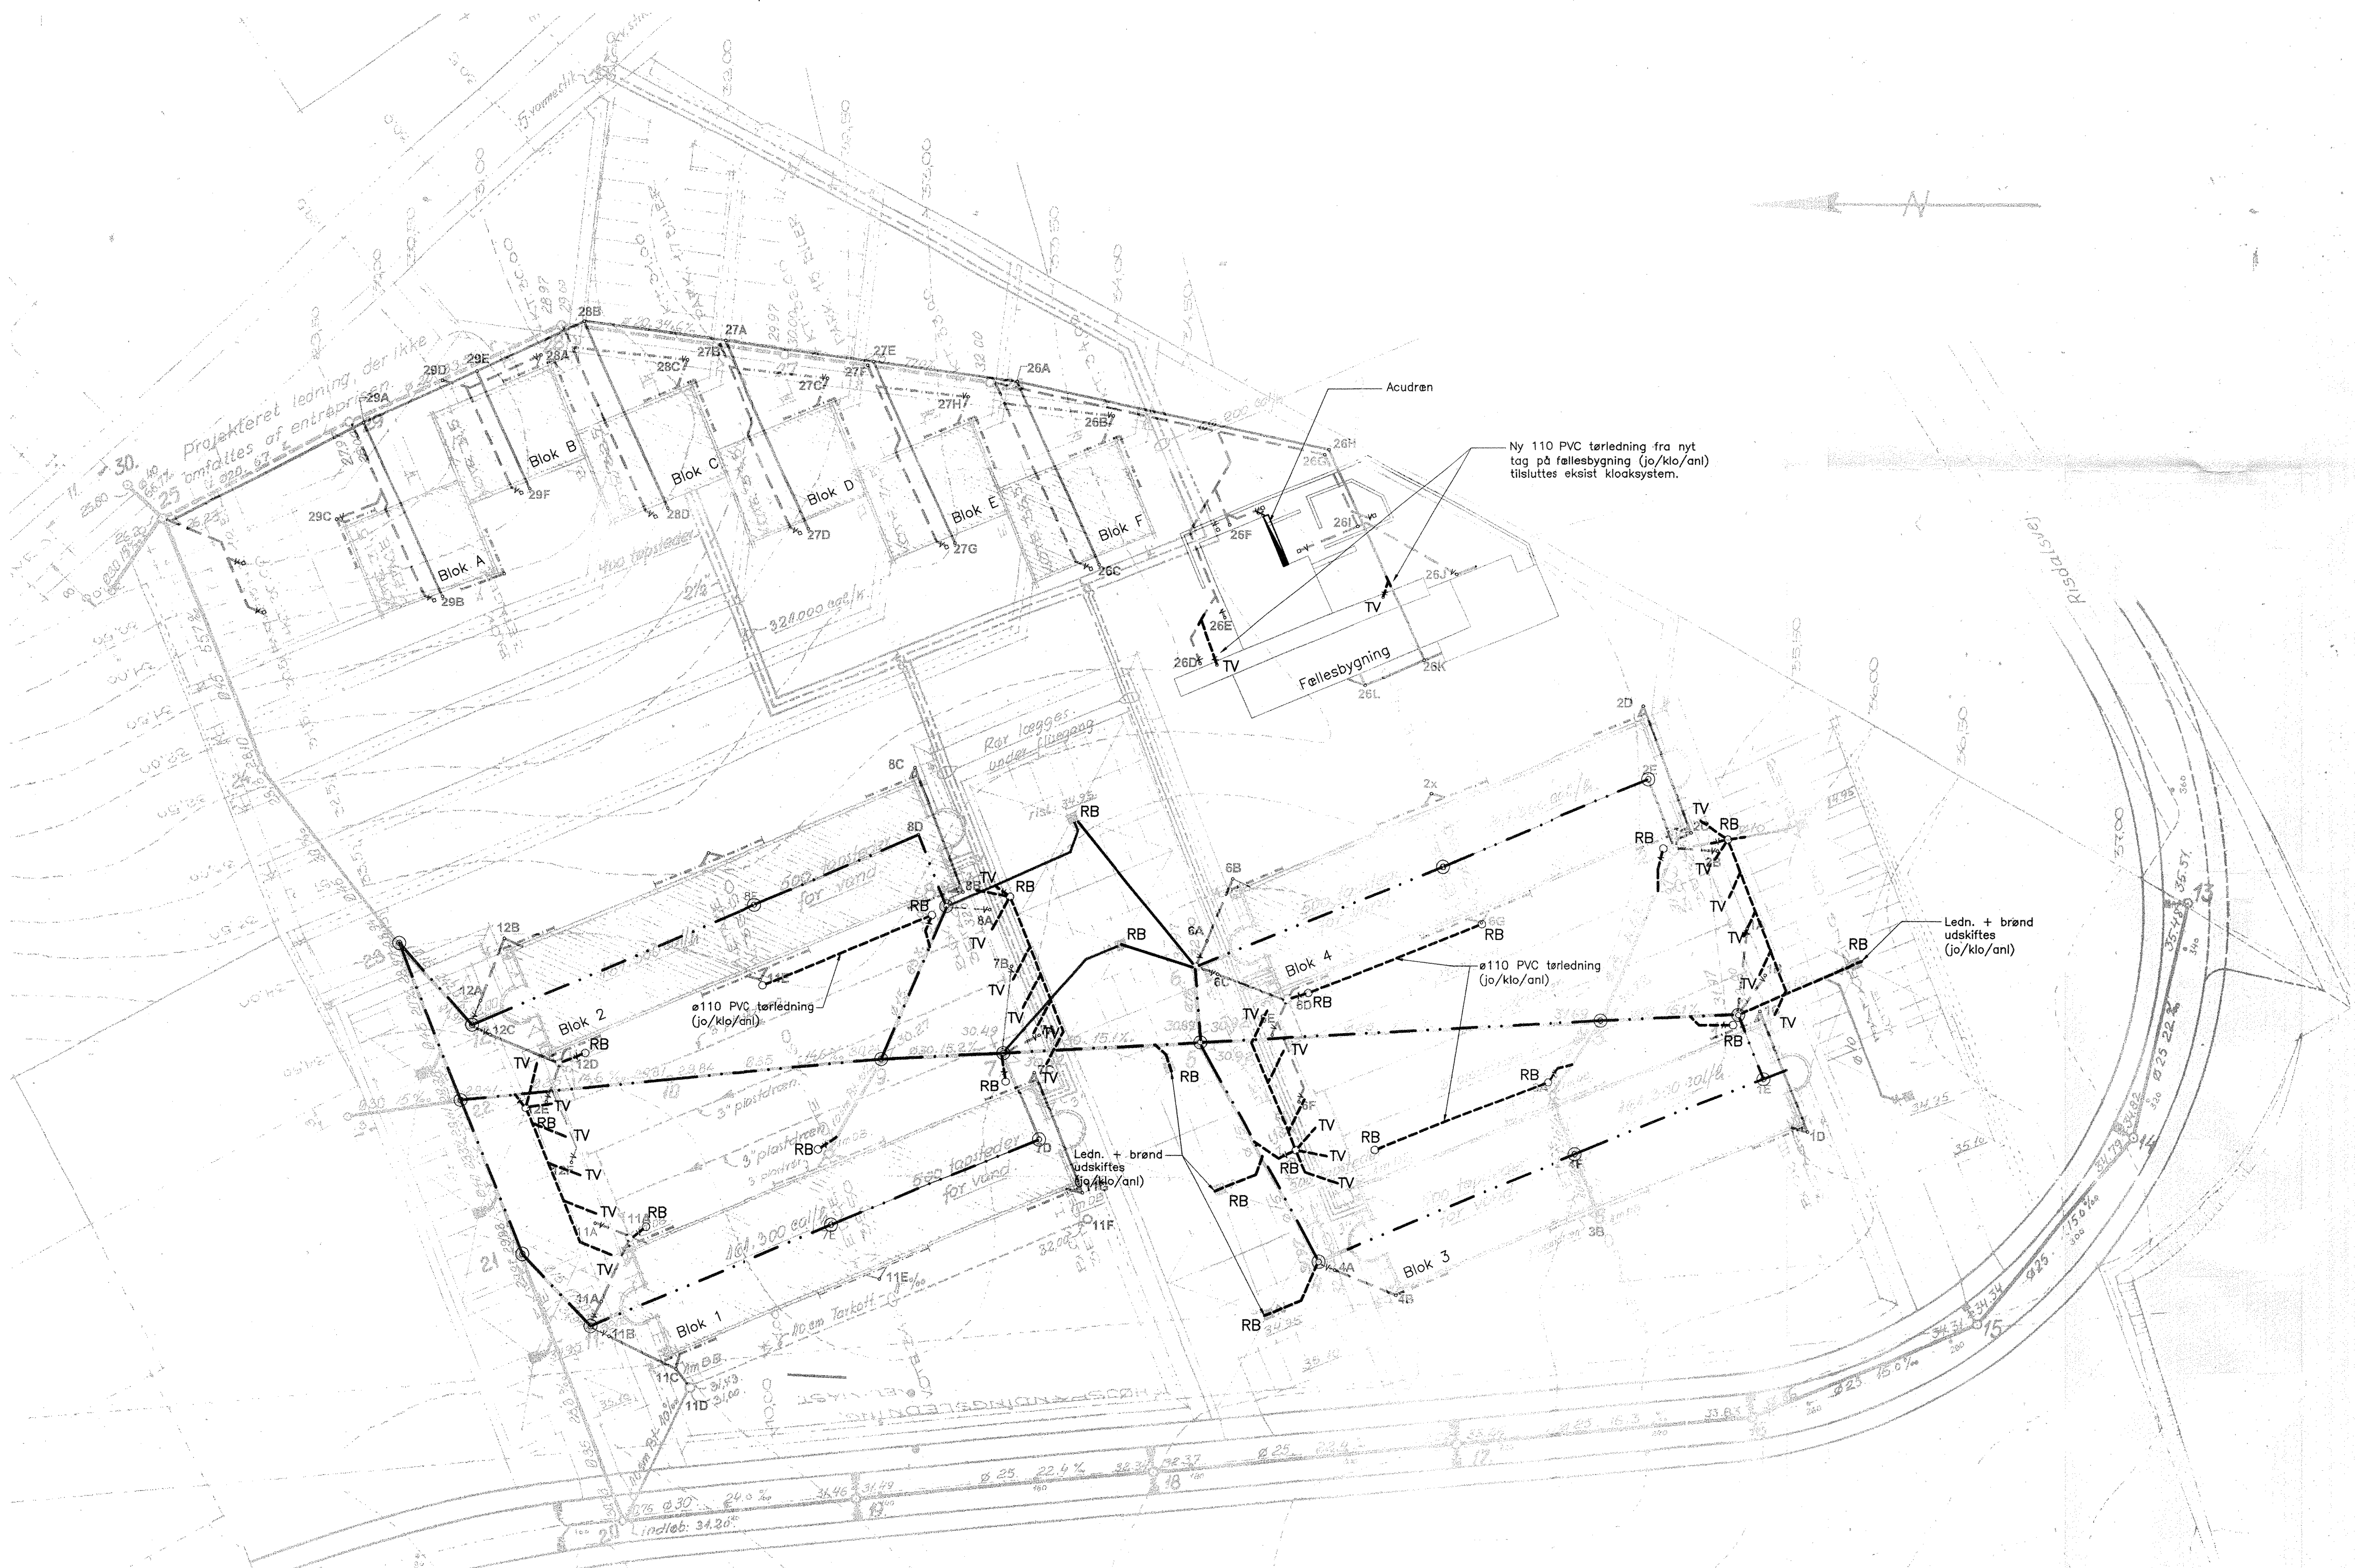

Signaturer:


- ..... Fræsning, rensning/spuling og strømpning af kloakledning (jo/klo/anl)
- Udskiftet ledning
- Ny kloakledning ø110 PVC, 20% fald (jo/klo/anl)
- RB Ny ø315 mm rendestensbrønd m. 70 l sandfang og vandlås afsluttet med betonkegle og støbejernrist eller støbejernsdæksel (jo/klo/anl)
- ⊙ Brønd der er DS muret
- Eksisterende ledninger for regn-/spildevand
- Eksisterende drænedning

Vedr. omfang af beplantningsarbejder, se tegn. nr. 01.6

Tegningen er vejledende og al opmåling skal ske på stedet.

Nye ledninger lægges med samme fald som eksisterende.

01.7A

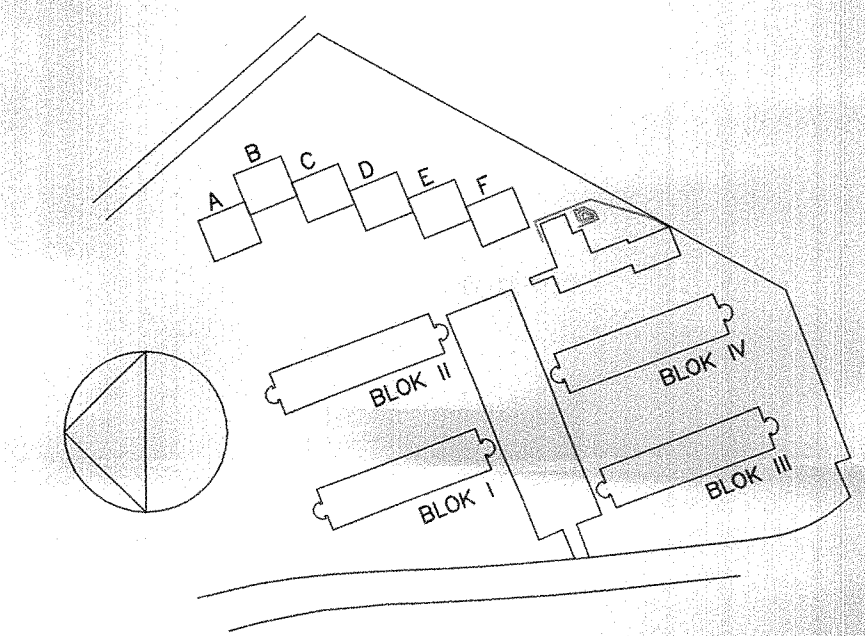

|          |                         |       |         |           |            |
|----------|-------------------------|-------|---------|-----------|------------|
| Rettelse | A: Rettelser som udført | Sign. | BDL/hvj | Rev. dato | 2009.02.16 |
|----------|-------------------------|-------|---------|-----------|------------|



Søren Jensen Rådgivende Ingeniørfirma

|          |                                   |         |            |       |         |          |
|----------|-----------------------------------|---------|------------|-------|---------|----------|
| Sag      | Ravnsbjerg Kollegiet – Renovering |         |            |       | Sag nr  | 5834-01A |
| Erne     | Hovedkloakplan                    |         |            |       | Tegn nr | 01.7A    |
| Beregner | Tegn                              | Kontrol | Dato       | Mål   |         |          |
| BDL      | bb                                |         | 2007.08.21 | 1:500 |         |          |