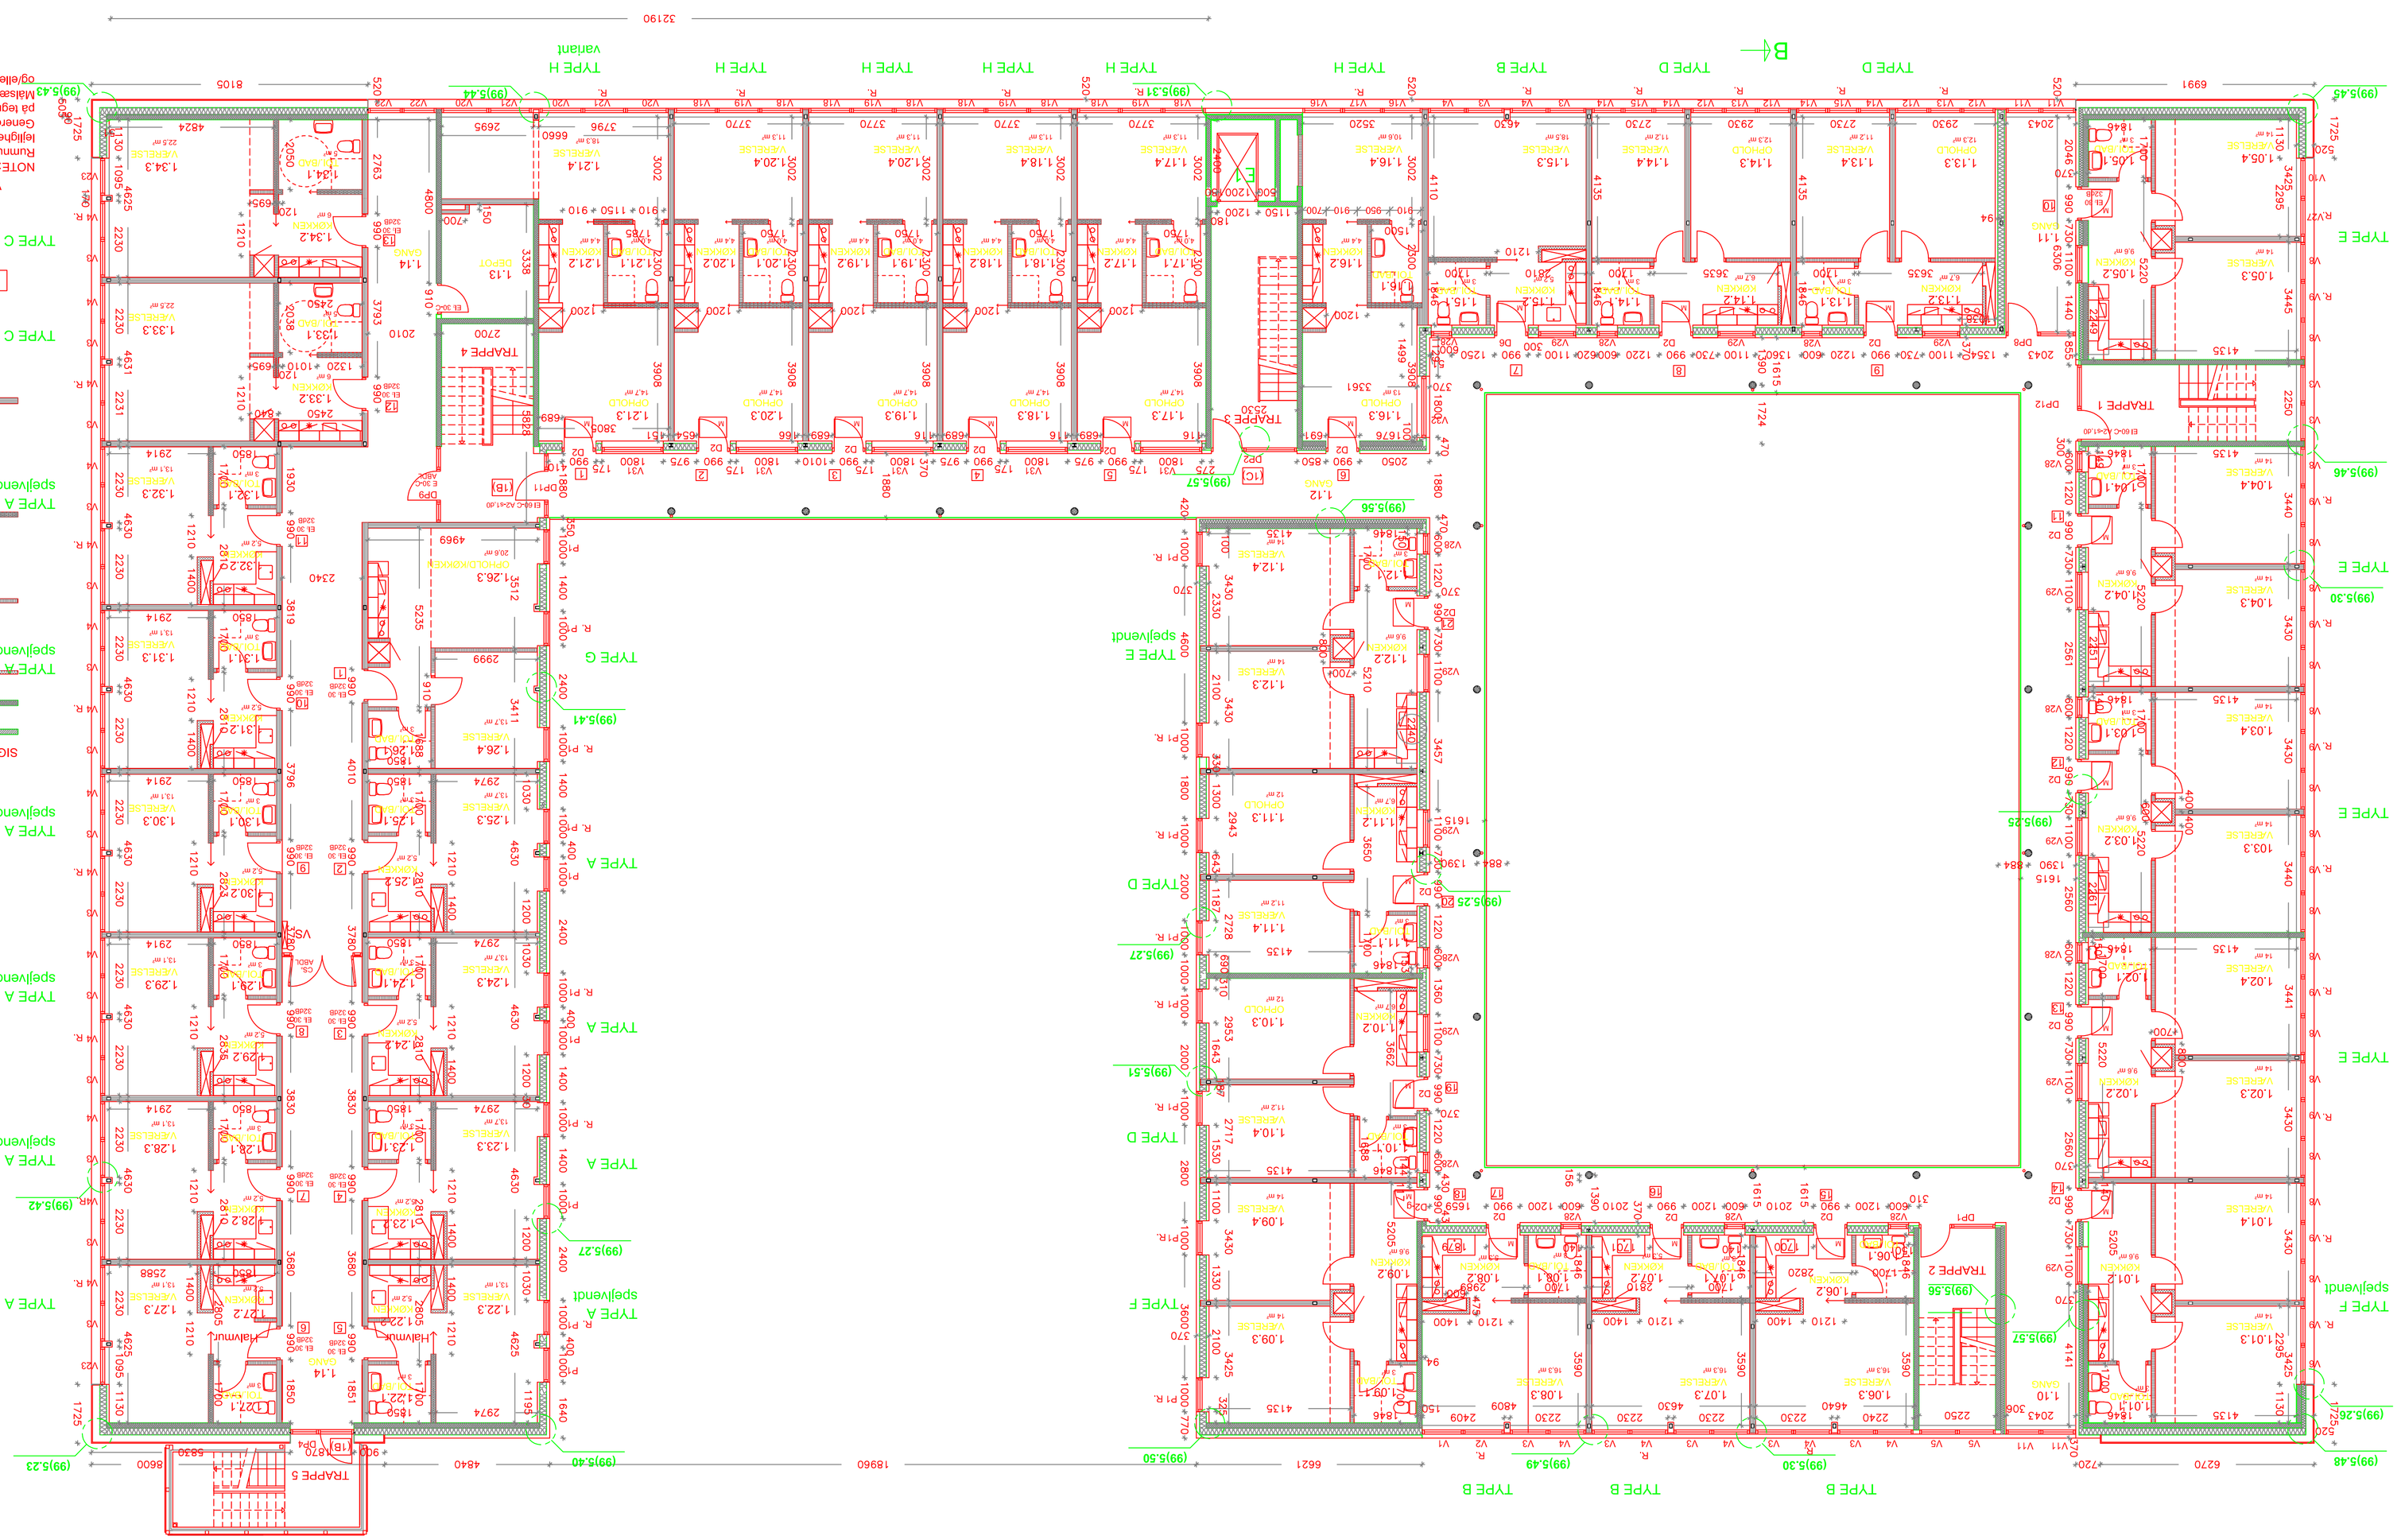

"SOM UDFØRT"

(99)1.12

BYGGERIET: KOLLEGIEKONTORET, NORDHAVNSGADE 1, 1. TH, ÅRHUS	TEGN. NR.: (99)1.12
BYGGESAG: UNGDOMSBOLIGER, GØTEBORG ALLÉ 1, ÅRHUS	
EMNE: 1. Salg plan	MÅL: 1:100
UDARB: TS/KM/OB	KONTR.: GODK.: DATO: 03.07.2008 SAG: 01.37

arkitektfirmaet NORD as
Ladegårdsgade 4 Postboks 1818 9100 Aabybro Telefon 99 35 20 00 Fax 99 35 20 01 e-mail: nord@nord-as.dk www.nord-as.dk

SIGNATUR:

- Nyt murværk
- 150 beton
- 100 mm (ERA 450 70/70 / AA M45X) 2 x 13 mm gips 70 mm stålskelet cc. 450 mm 50 mm mineraluld
- 120 mm (ERA 450 70/70 AA/AA M0X) 2 x 13 mm gips 70 mm stålskelet cc. 450 mm (lydcobje El 60 / 44 dB) 2 x 13 mm gips
- 145 mm - El 60/52 dB (E RA 450 95/95 AA/AA M95X) 2 x 13 mm gips 95 mm kanprofil (type RA) 95 mm stålsegle type RA 95 mm mineraluld 2 x 13 mm gips
- 170 mm - El 60/55 dB (E RAH 450 120/120 AA/AA M95X) 2 x 13 mm gips 120 mm kanprofil (type RAH) 120 mm stålsegler type RAH 120 mm mineraluld 2 x 13 mm gips
- Matte, hvor ikke andet anført 600x800 mm
- Husnr.
- Redningsåbning
- Vandfyldt slangevender

NOTE:

Rummene: Første cifrer angiver etage, næste lejlighedsnummer og sidste cifrer rummnmmer.
Generel gælder at hver lejlighedstype er detailmålsat på tegning (99)3.10 lejlighedstegner.
Malebehandling i parantes er ekskluerende malt. Iøvrigtlike og/eller forvendte.