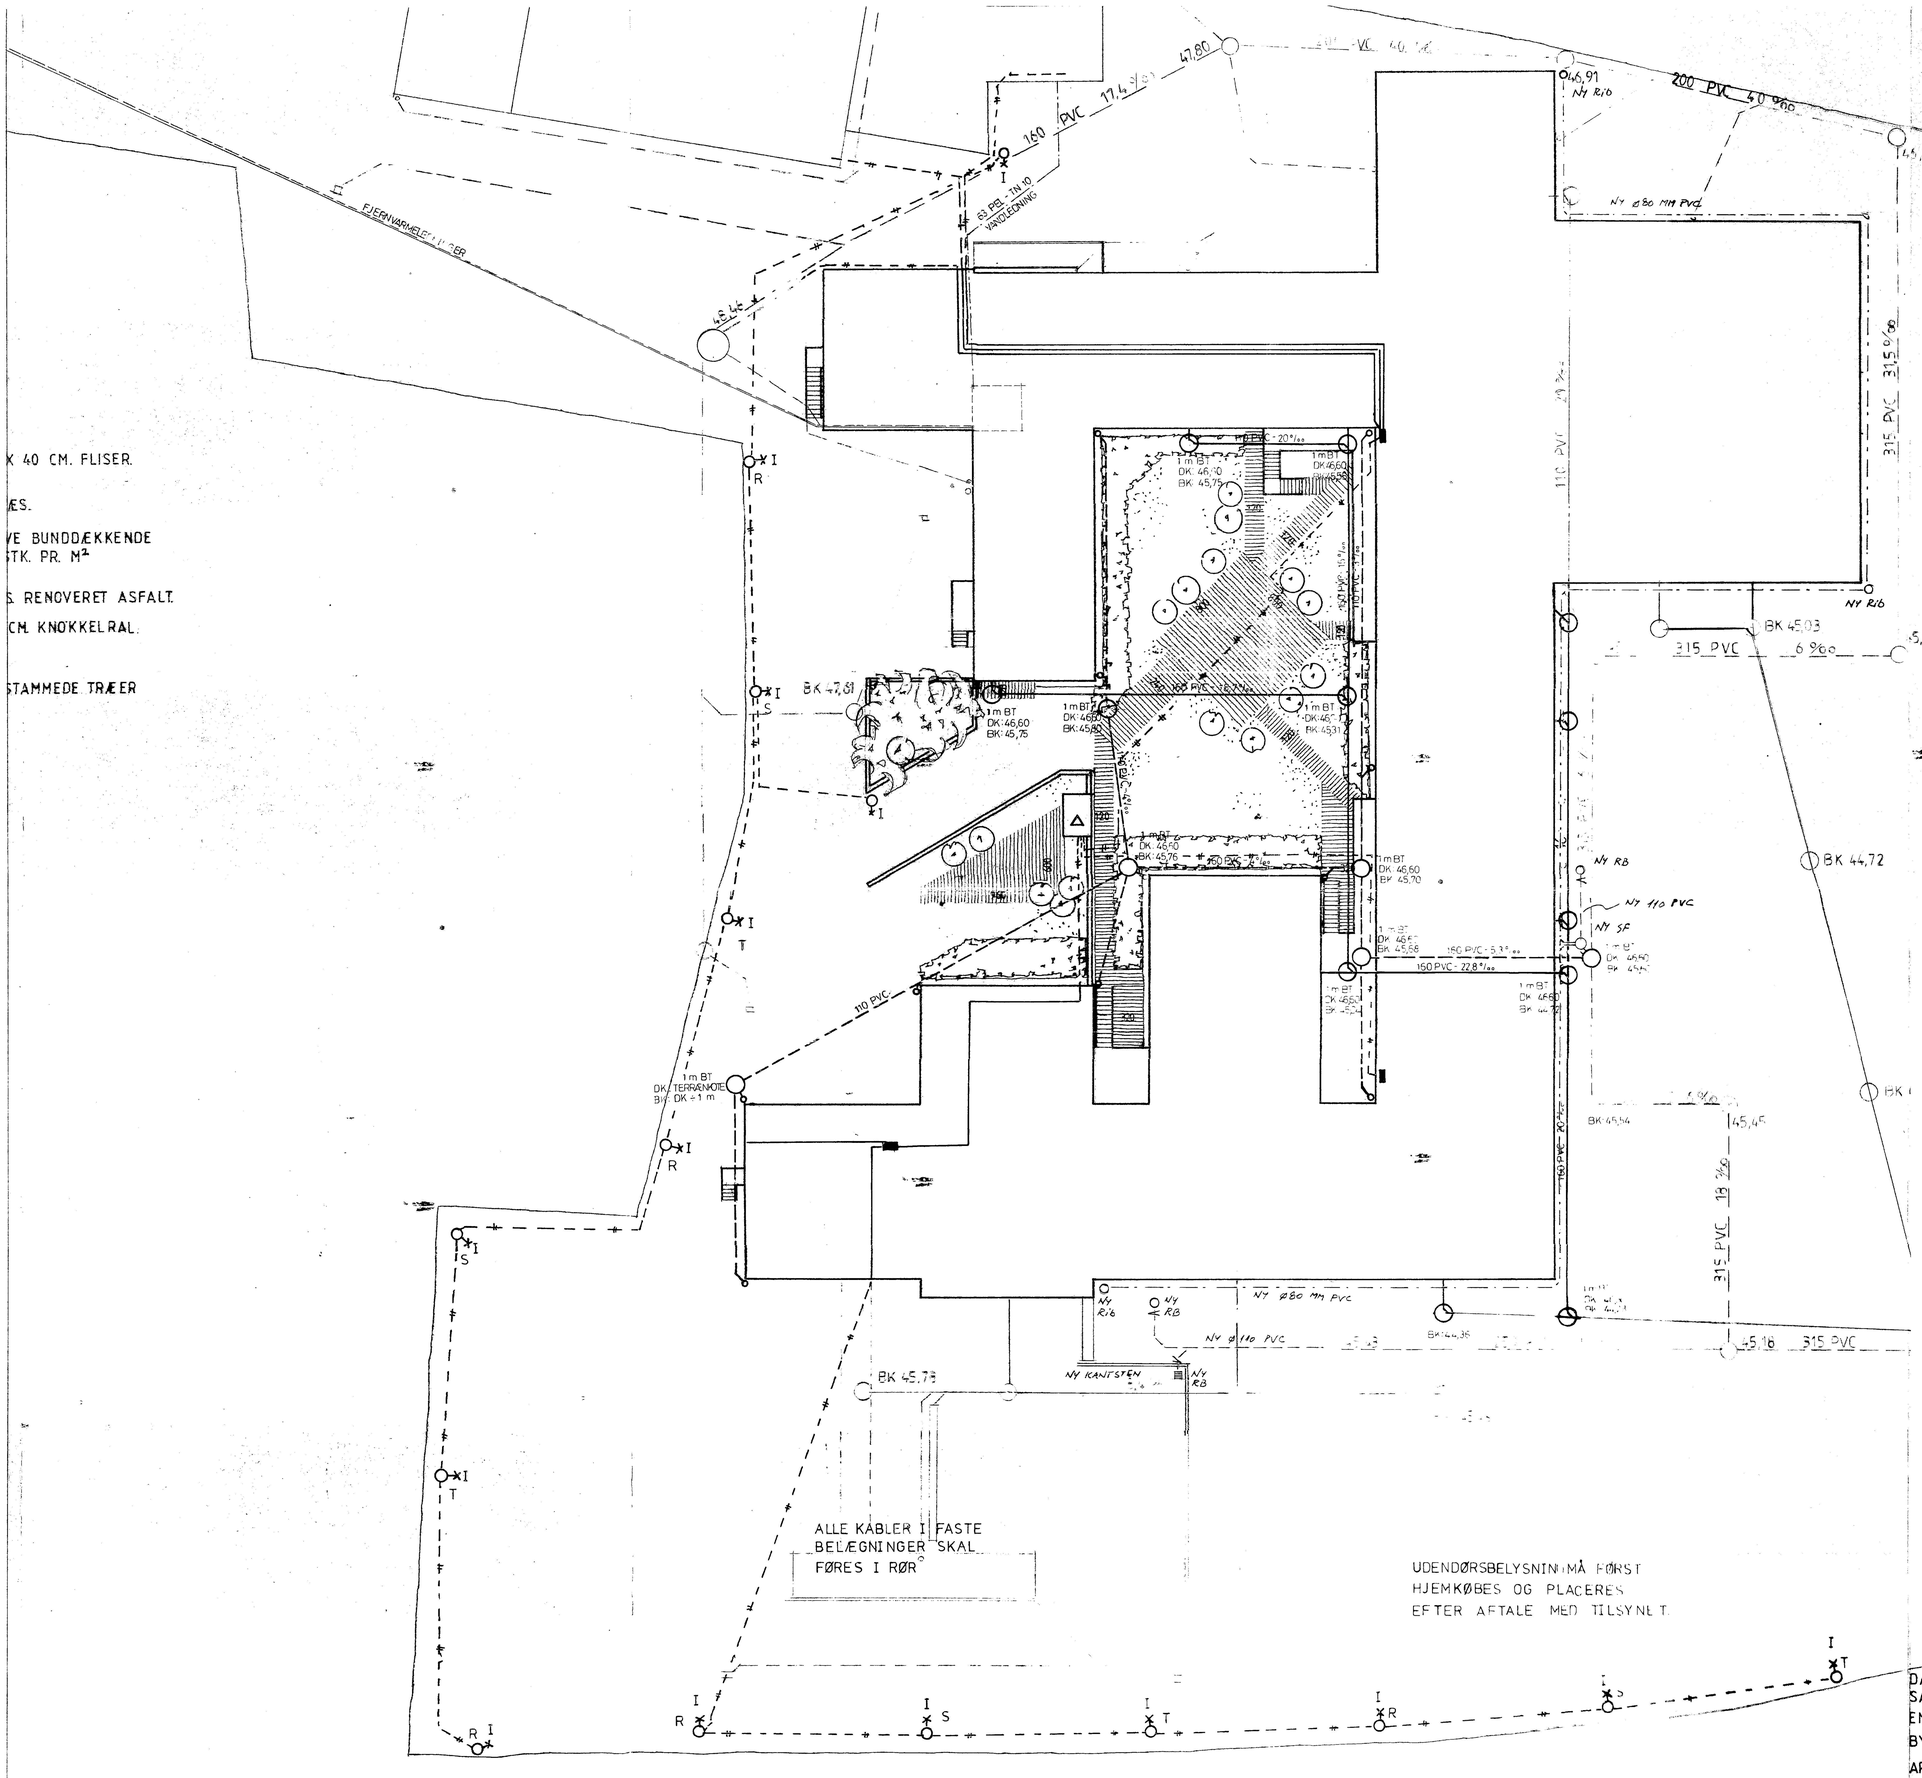

SIGNATURER

— — — —	Angiver Ø110 mm PVC regnvandsledning. Fald min. 10‰
—·—·—	Angiver Ø80mm korrugeret PVC drænledning, fald min. 3‰.
SF	Angiver Ø425 mm sandfangsbrønd med min. 70 l sandfang.
RiB	Angiver Ø315 mm rense- og inspektionsbrønd.
RB	Angiver Ø315 mm rendestensbrønd/overfladebrønd med min. 35 l sandfang.

NOTER

Generelt	Ubenævnte mål er i mm. Koter er i meter.
Kontrolopmåling	Hvor der tilsluttes til eksisterende brønde, ledninger og dræn, skal koter kontrolmåles inden udførelse.
Brønde	Nye brønde i kommende befæstede arealer afsluttes med svær kørebanerist i niveau med færdig belægning.
Henvisninger	Vedrørende omfangsdræn se tegning I 94

BEMÆRK:

Tegningen er optegnet på basis af eksisterende kloakplan. Der er uoverensstemmelser mellem den eksisterende plan og de faktiske forhold.

Rev. A		Rev. B		Rev. C		Rev. D	

Kløvergården		
Kloakplan	Sagnr.: 21333	Tegnet/Kontrol: SHa/SE
	Dato: 18.02.02	Målestok: 1:200
Sten Ejsing. Rådgivende Ingeniørfirma A/S Skolegade 7B, 3 tv. 8000 Århus C. Tlf 70 22 55 88 Fax 70 22 55 89	Tegningsnr.:	I 91

DATO: ~~D 1. 11. 1986~~ REV A
SAG: ~~OMBYGNING AF SKØDSTRUP MEJERI TIL UNGEBOLIGER.~~
EMNE: AFLØB OG LEDNINGER I TERRÆN 1:200
BYGHERRE: ~~KOLLEGIEKONTORET I ÅRHUS VESTERALLÉ 24 8000 ÅRHUS C.~~
ARKITEKT: ~~JUULS TEGNESTUE SØGNEVEJEN 24 8540 KOLIND TLF 06-39 20 86~~
FOR: ~~DJURSLANDS ARKITEKT OG INGENIØRKONTOR APS. 8400 ERITOFT~~

TEGN. NR. 4.00 A