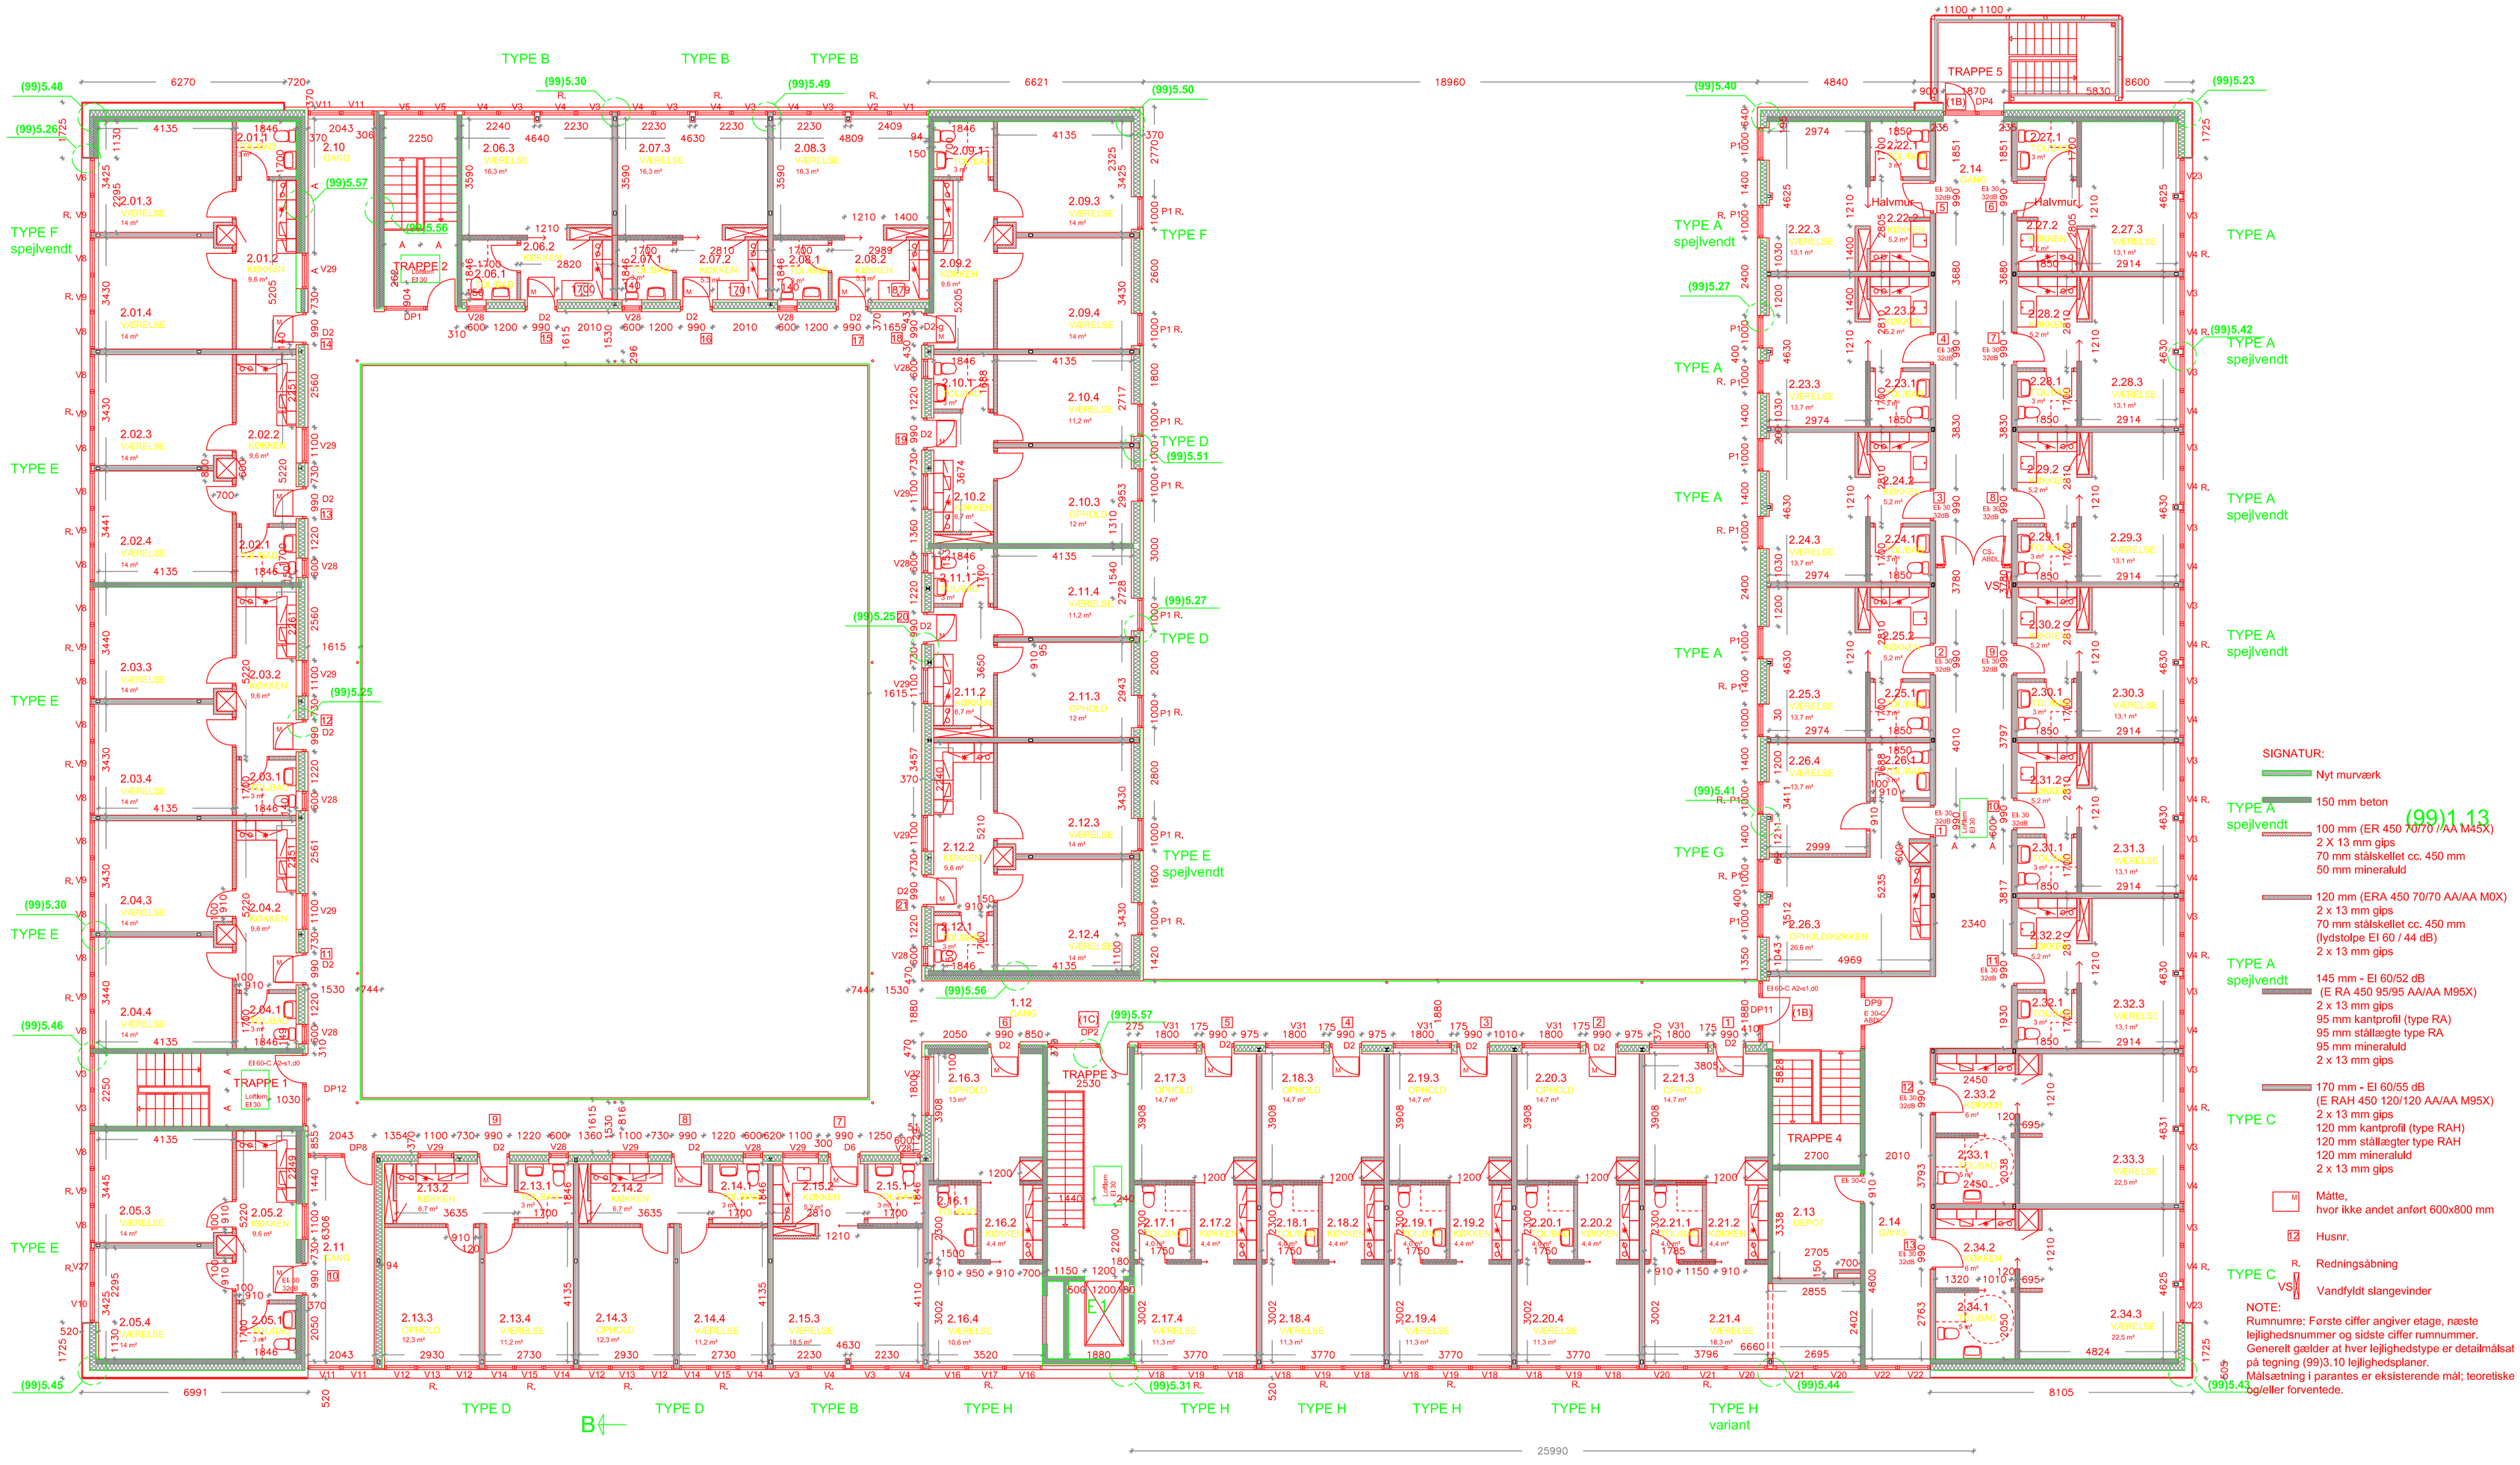

SIGNATUR:

- Nyt murværk
- 150 mm beton
- 100 mm (ER 450 70/70 / AA M45X) 2 X 13 mm gips 70 mm stålskellet cc. 450 mm 50 mm mineraluld
- 120 mm (ERA 450 70/70 AA/AA M0X) 2 x 13 mm gips 70 mm stålskellet cc. 450 mm (lydstolpe EI 60 / 44 dB) 2 x 13 mm gips
- 145 mm - EI 60/52 dB (E RA 450 95/95 AA/AA M95X) 2 x 13 mm gips 95 mm kantprofil (type RA) 95 mm stållægte type RA 95 mm mineraluld 2 x 13 mm gips
- 170 mm - EI 60/55 dB (E RAH 450 120/120 AA/AA M95X) 2 x 13 mm gips 120 mm kantprofil (type RAH) 120 mm stållægter type RAH 120 mm mineraluld 2 x 13 mm gips
- M Måtte, hvor ikke andet anført 600x800 mm
- 12 Husnr.
- R. Redningsåbning
- VS Vandfyldt slangevinder

NOTE:
Rumnumre: Første ciffer angiver etage, næste lejlighedsnummer og sidste ciffer rumnummer.
Generelt gælder at hver lejlighedstype er detailmålsat på tegning (99)3.10 lejlighedsplaner.
Målsætning i parantes er eksisterende mål; teoretiske og/eller forventede.

"SOM UDFØRT"

BYGHERRE: KOLLEGIEKONTORET, NORDHAVNSGADE 1, 1. TH, ÅRHUS					TEGN. NR.: (99)1.13
BYGGESAG: UNGDOMSBOLIGER, GÖTEBORG ALLÉ 1, ÅRHUS					
EMNE: 2. Sals plan					MÅL 1:100
UDARB: TS/KM/OB	KONTR.	GODK.	DATO 03.07.2008		SAG 01.37

arkitektfirmaet **NORD** as

Lille Nordsgade 1 Postbox 1118 9100 Aalborg Telefon 99 35 20 00 Fax 99 35 20 01 e-mail: nord@nord-as.dk www.nord-as.dk

Xref S:\01\0137_Kollegiekontoret\0137-Tegninger\05-Hovedprojekt\0137 Modulnet.dwg