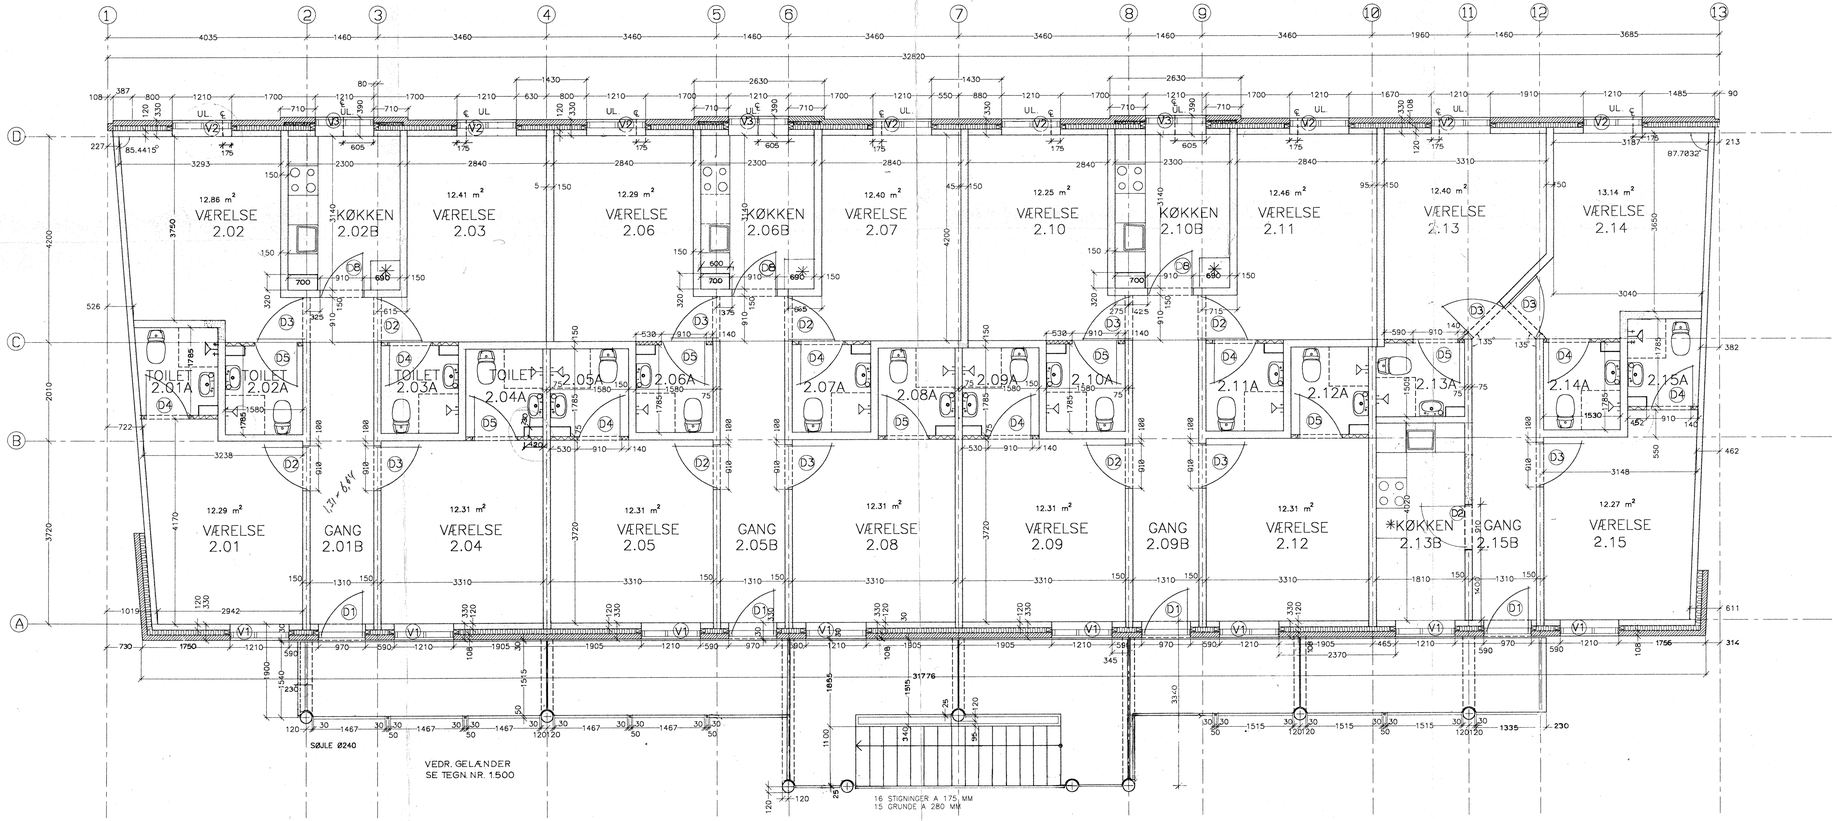

15+7=22. 4+3=12 gange 12 Meh.

Rev.	Rev. omfatter	Udf. af	Dato
D	"SOM UDFØRT"	OH	14.08.94
C	Udluftningsventiler ændret	HV	01.03.94
B	KØKKENER REV	HV	23.02.94
A	DIV.	HV	10-02-94

1.102D

NOTE:

Ubenævnte mål er i mm
Koter er i m i.h.t. DNN

Kontrol- og sikkerhedsklasse; normal

Hvor ikke andet er nævnt udføres alt betonarbejder i.h.t. BBB.

Indv. vægge og dækelementer udføres i passiv miljøklasse.
Altandækelementer udføres i aggressiv miljøklasse.

UL Udeluftventil Ø160 udsparing i bagvægselement. ℄ mellem 5 og 6 skifte vedr udsparing, hertor, se tegn nr 1.302 under vinduet.

GENERELT.:

ALLE HOVEDMÅL SKAL KONTROLLERES PÅ STEDET INDEN BYGGESTART.
ØVRIGE MÅL SKAL LIGELEDES KONTROLLERES INDEN ARBEJDER UDFØRES
EVT. DIVERGERENDE MÅL SKAL DRØFTES MED INGENIØR OG ARKITEKT INDEN BYGGESTART.

VÆRELSERNES MINIMUMSMÅL SKAL OVERHOLDES.
EVT. MÅLTOLERANCER SKAL DRØFTES MED ARKITEKT OG INGENIØR INDEN PRODUKTION OG OPSTILLING AF ELEMENTER.

UNGDOMSBOLIGER, NØRREALLÉ 53, ÅRHUS

DATO: 20.01.94 SAGSNR: 90-104 MÅL: 1:50 TEGNING NR: 1.102 D
PLAN 1., 2. og 3. SAL

BYGHERRE
DET ALMENNYTTIGE BOLIGSELSKAB BOLIGFONDEN, AFD. 18

INGENIØR & LANDSKAB
Valdemar Carlsens Tegnestue ApS, Skt. Pauls Kirkeplads 9B, 8000 Århus C Fax 86 12 16 03 Tlf 86 12 16 66 ●

ARKITEKT
Arkitekterne i Løgten ApS, Grenåvej 769, 8541 Skødstrup Fax 86 99 17 10 Tlf 86 99 20 99 ●

Escon A/S, Torvegade 3, 7100 Vejle Fax 75 72 45 60 Tlf 75 72 72 00 ○